


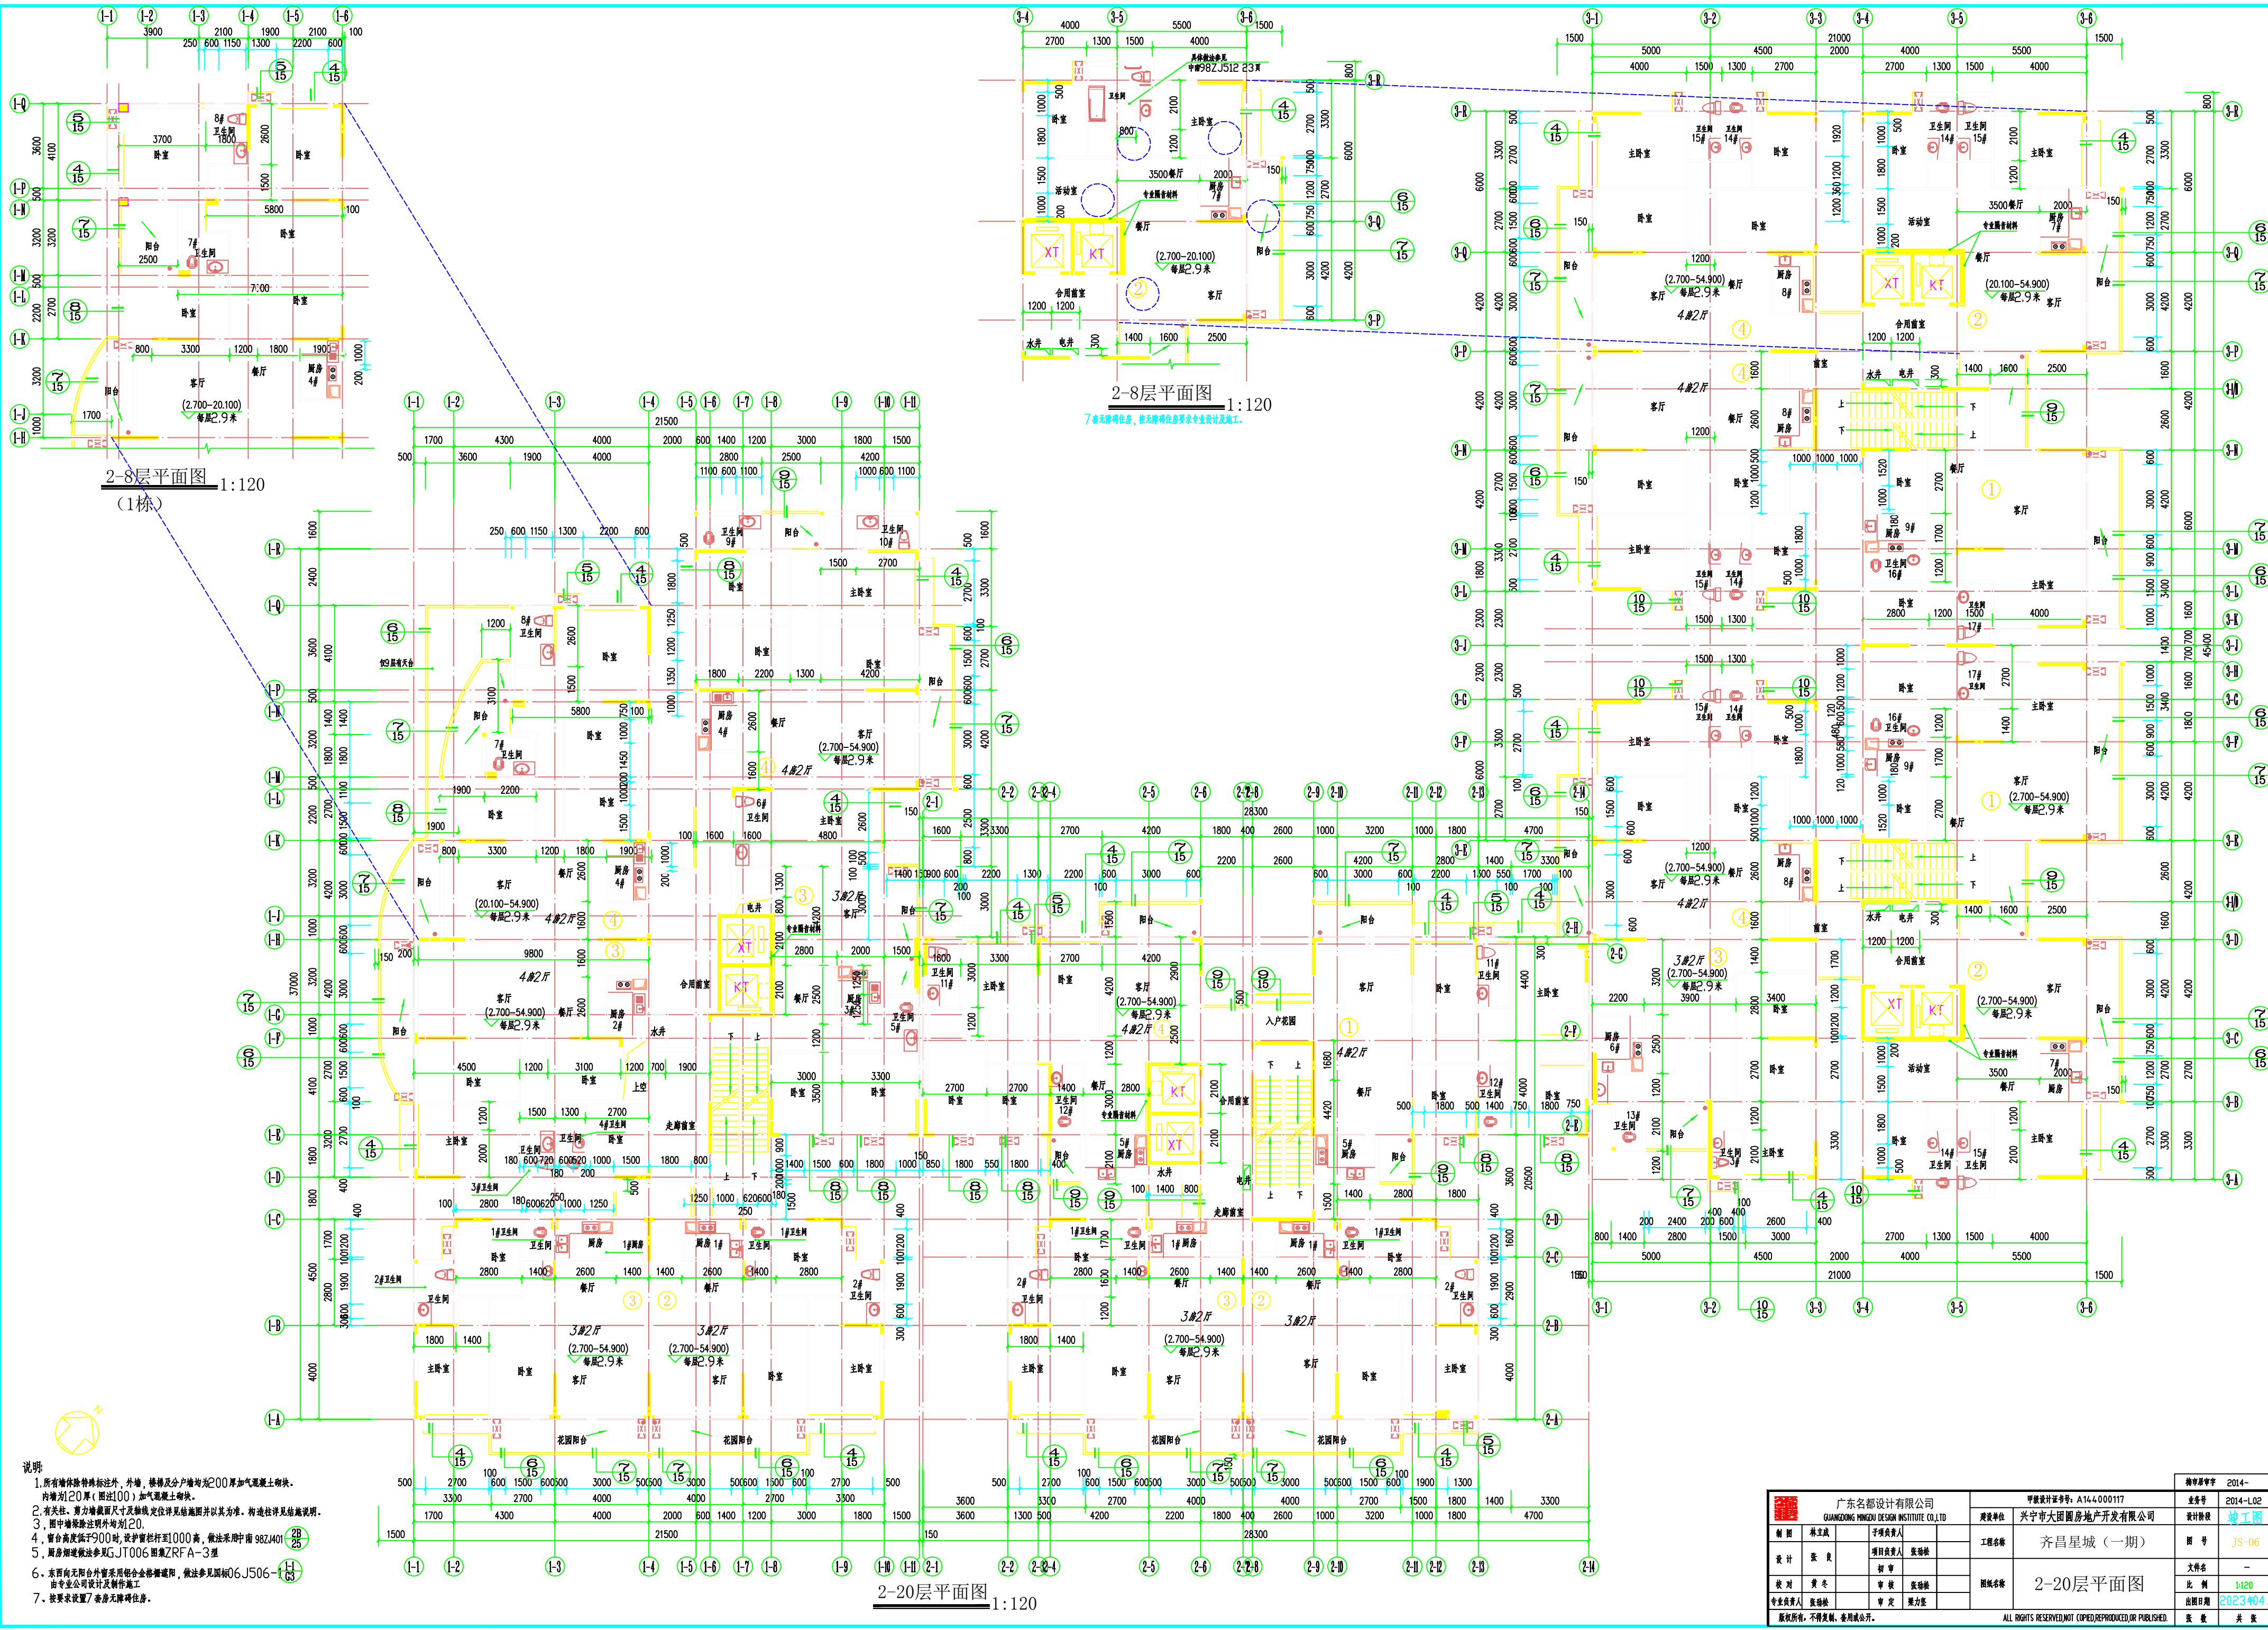

- 说明
1. 所有墙体除特殊标注外，外墙、楼梯及分户墙均为200厚加气混凝土砌块。
内墙为200厚（图注100）加气混凝土砌块。
 2. 有关柱、剪力墙截面尺寸及轴线定位详见结构图并以其为准。构造详见结构说明。
 3. 图中墙体除注明外均划20。
 4. 窗台高度低于900时，设护栏栏杆至1000高，做法采用中南98ZJ401-28。
 5. 厨房做法详见GJT006图集ZRFA-3型。
 6. 东西向无阳台外管采用铝合金落水管，做法详见国标06J506-1。
 7. 按要求设置7套无障碍住房。

广东名都设计有限公司		甲级设计证书号: A144000117		注册序号 2014-	
GUANGDONG MINGDU DESIGN INSTITUTE CO.,LTD		建设单位 兴宁市大园房地产开发有限公司		业务号 2014-L02	
制图 林立强	审核 李瑞松	工程名称 齐昌星城（一期）	设计阶段 竣工图	图号 JS-06	
设计 张良	审核 李瑞松	图纸名称 2-20层平面图	文件名称 -	比例 1:120	
校对 黄冬	审核 李瑞松		出图日期 2023年04月	张数 共 张	
专业负责人 张瑞松	审定 黄力基		ALL RIGHTS RESERVED. NOT COPIED, REPRODUCED, OR PUBLISHED.		